
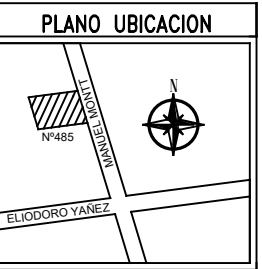


N°	USO RECINTOS	SUP. UTIL
PRIMER PISO		
1	PORCH ACCESO	25,64 m ²
2	RECEPCION	31,86 m ²
3	INSPECTORIA	11,56 m ²
4	INSPECTORA GENERAL	12,77 m ²
5	SECRETARIA	19,25 m ²
6	SALA REUNIONES	10,97 m ²
7	DIRECTORA	11,95 m ²
8	U.T.P.	11,95 m ²
9	FOTOCOPIAS	12,01 m ²
10	BODEGA CENTRO PADRES	5,31 m ²
11	SALA PROFESORES	45,21 m ²
12	BODEGA	4,80 m ²
13	BODEGA	3,00 m ²
14	ENFERMERIA	21,06 m ²
15	BAR	5,40 m ²
16	BAR	4,35 m ²
17	BAR	3,22 m ²
18	BAR	5,25 m ²
19	HALL ACCESO PARVULARIO	43,79 m ²
20	PATIO SERVICIO	17,72 m ²
21	BAR SERVICIO	4,12 m ²
22	DESPENSA	9,77 m ²
23	COCINA	45,58 m ²
24	SALA KINDER	26,52 m ²
25	COMEDOR ALUMNOS	156,73 m ²
26	BAR KINDER	7,60 m ²
27	PASILLO KINDER	15,60 m ²
28	SALA KINDER	36,72 m ²
29	PATIO KINDER	43,57 m ²
30	BIBLIOTECA	143,06 m ²
31	PATIO BIBLIOTECA	38,51 m ²
32	PATIO BIBLIOTECA	13,52 m ²
33	BAR BIBLIOTECA	2,53 m ²
34	BODEGA	2,59 m ²
35	PASILLO SUR	104,96 m ²
36	PASILLO PONIENTE	68,86 m ²
37	PATIO PRINCIPAL	780,94 m ²
38	CANCHA CUBIERTA	638,97 m ²
39	BODEGA	27,54 m ²
40	BAR	9,39 m ²
41	BAR	5,09 m ²
42	PATIO BODEGA	51,34 m ²
43	BAR HOMBRES	37,42 m ²
44	BAR MUJERES	36,57 m ²
45	PATIO BODEGA CUBIERTO	33,32 m ²
46	PATIO CUBIERTO	554,17 m ²
47	ESTACIONAMIENTO CUBIERTO	257,11 m ²
48	GUARDIA PORTERIA	7,58 m ²

CUADRO DE SUPERFICIES	
SUP. TERRENO C/ AREA CESION	4.578,26 m ²
SUP. PRIMER PISO	1.909,41 m ²
SUP. SEGUNDO PISO	1.432,09 m ²
SUP. TERCER PISO	1.330,81 m ²
SUPERFICIE TOTAL CONSTRUIDA	4.672,31 m ²

NOTA: LAS SUPERFICIES INCLUYEN PASILLOS Y PATIOS CUBIERTOS.

PLANTA PRIMER PISO
ESCALA 1:100

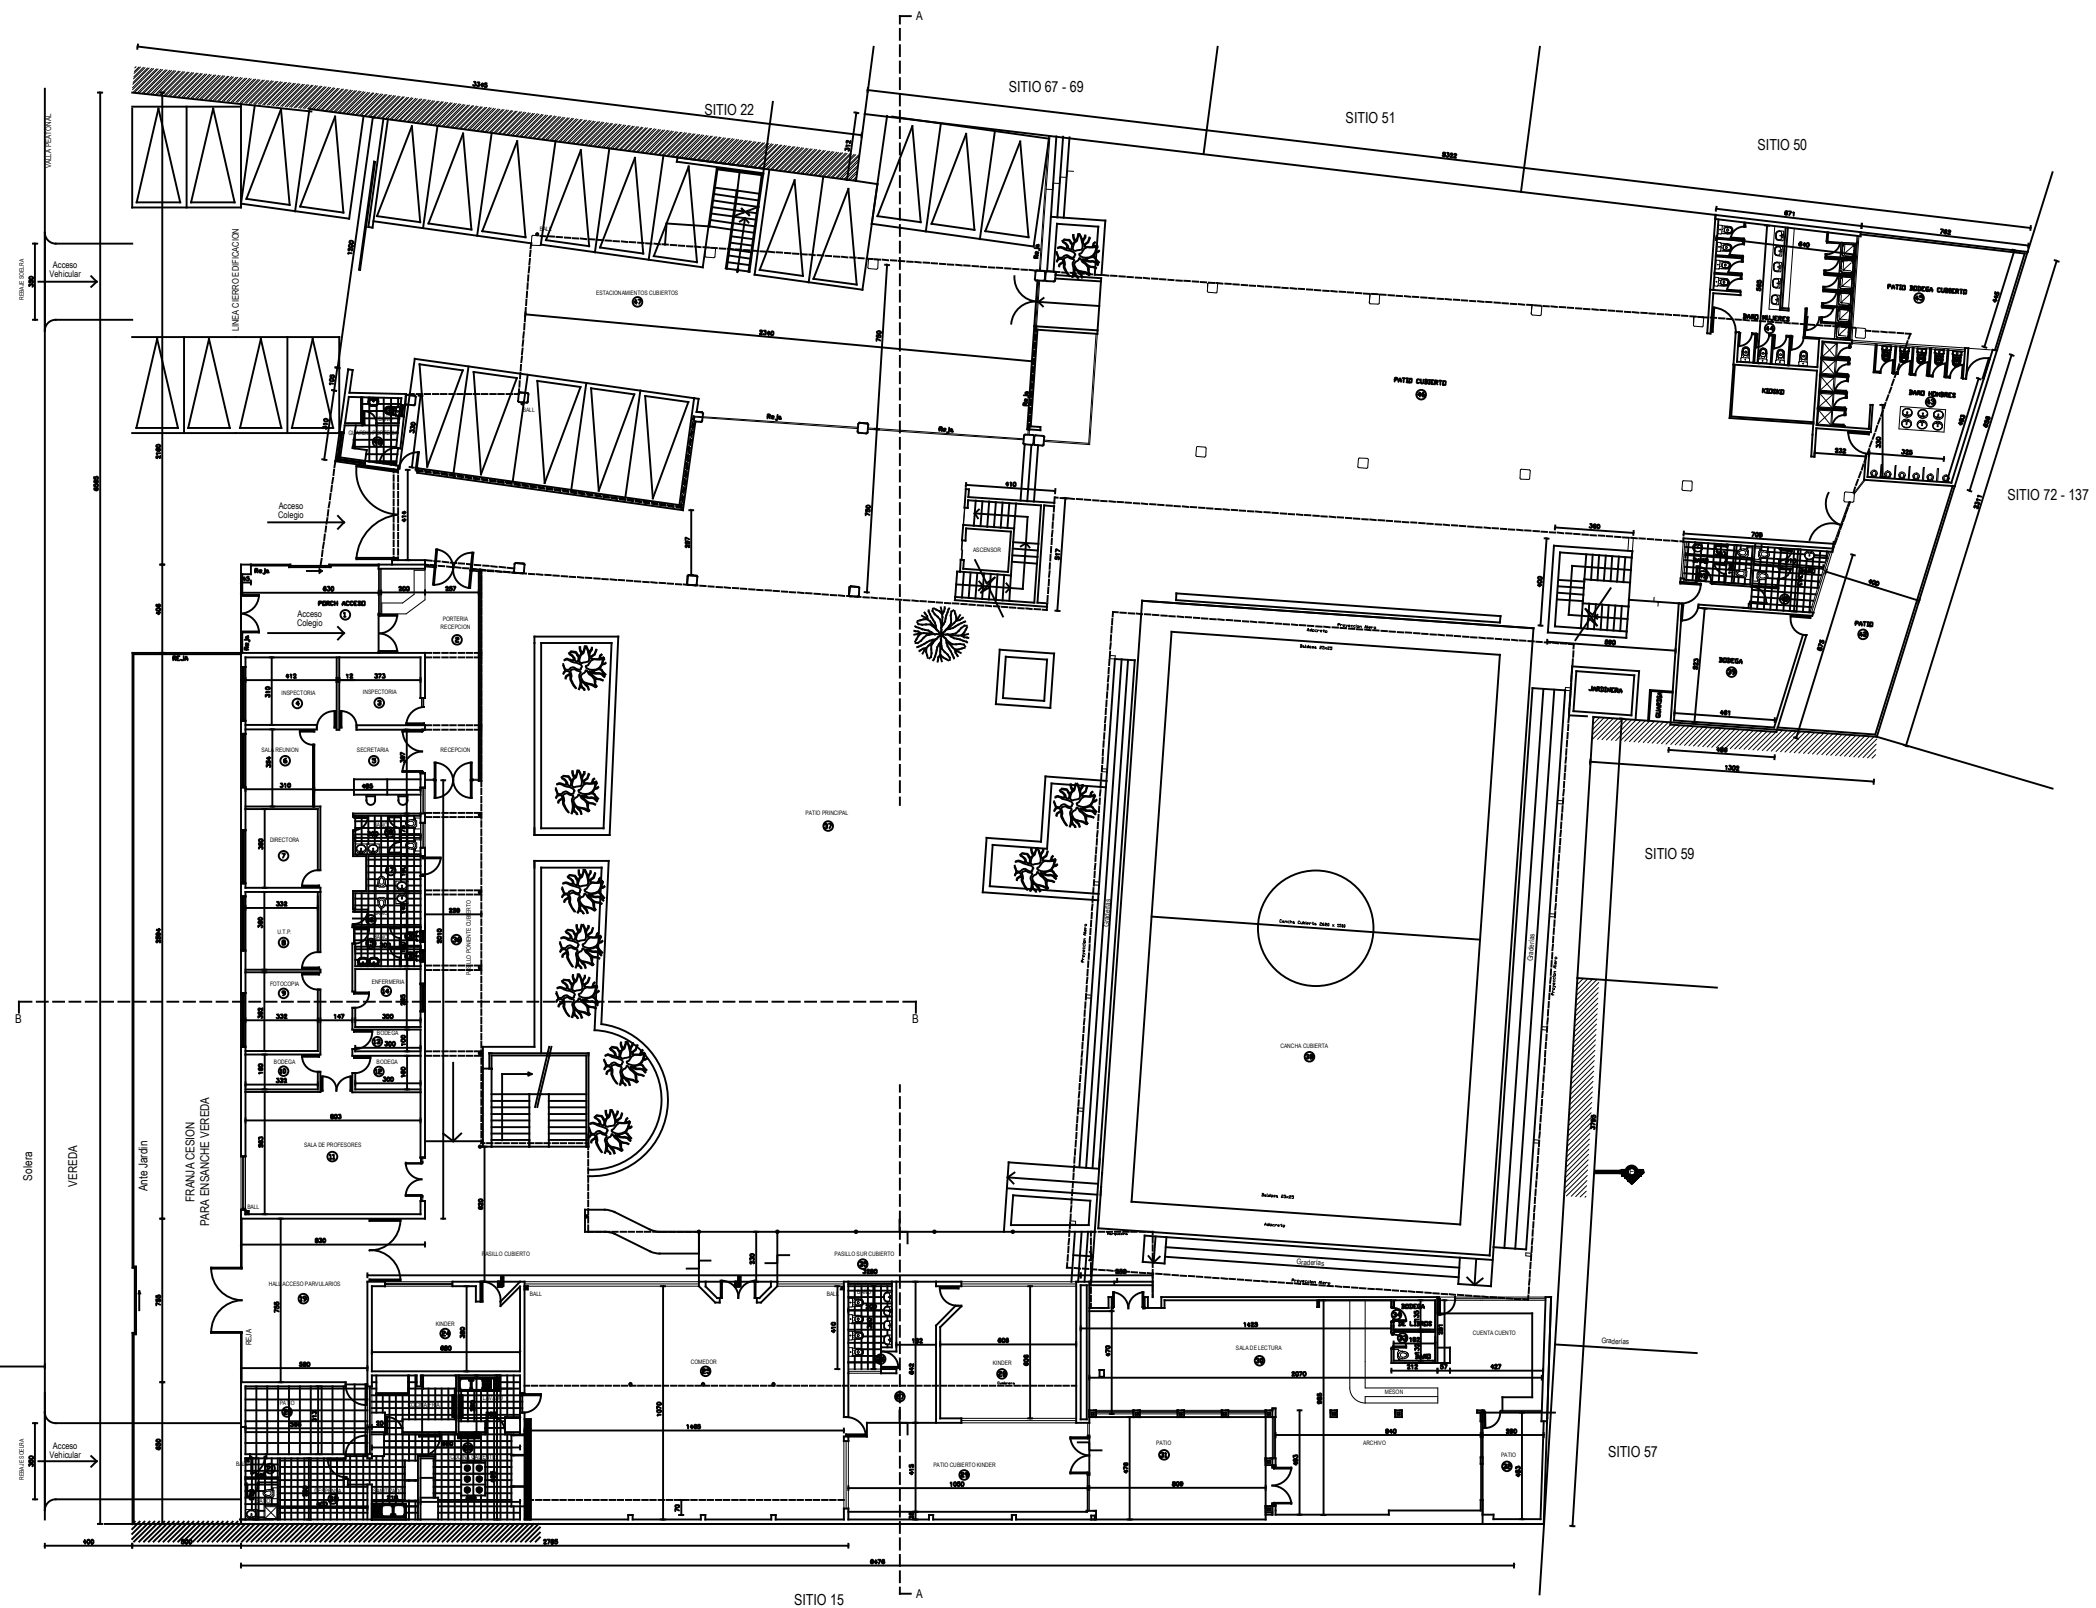

CORPORACION DE DESARROLLO SOCIAL DE PROVIDENCIA
COLEGIO - D-159
PROVIDENCIA
 AV. MANUEL MONTT N° 485
 COMUNA DE PROVIDENCIA
 ROL. SE 1814-17/18/19/20/21
PLANO AS-BUILT - ARQUITECTURA
 COLEGIO PROVIDENCIA
PLANTA PRIMER PISO
PLANO UBICACION
CUADRO SUPERFICIES
 ESCALA 1:100
 FECHA NOVIEMBRE 2011
 DISEÑO S.F.A.P. Y S.A.
 REVISOR F.M.C.
 CORP. DE DESARROLLO SOCIAL L. MUNICIPALIDAD DE PROVIDENCIA PROYECTADO
 FERNANDO MENDO DE LA CERDA ARQUITECTO Y ASOC.
 LAMINA
 1/4

NOTA: LAS COTAS PREVALECN SOBRE EL DIBUJO