


N°	USO RECINTOS	SUP. UTIL
SEGUNDO PISO		
1	COMEDOR PROFESORES	61.96 m ²
2	ORIENTACION	19.30 m ²
3	SALA 1	60.70 m ²
4	SALA 2	59.00 m ²
5	SALA 3	58.77 m ²
6	SALA 4	59.00 m ²
7	SALA 5	57.64 m ²
8	BARO HOMBRES	17.00 m ²
9	BARO MUJERES	20.00 m ²
10	INSPECTORIA	15.37 m ²
11	ADMINISTRACION	17.28 m ²
12	SALA 6	54.76 m ²
13	SALA 7	54.76 m ²
14	SALA 8	54.76 m ²
15	SALA 9	54.76 m ²
16	SALA 10	54.76 m ²
17	SALA 11	54.76 m ²
18	LABORATORIO CIENCIA	74.85 m ²
19	BARO HOMBRE	7.96 m ²
20	BARO MUJERES	6.30 m ²
21	BARO	1.76 m ²
22	BARO	1.76 m ²
23	PASILLO 1	96.40 m ²
24	PASILLO 2	99.09 m ²
25	PASILLO 3	125.42 m ²
26	CASA CUIDADOR	58.11 m ²

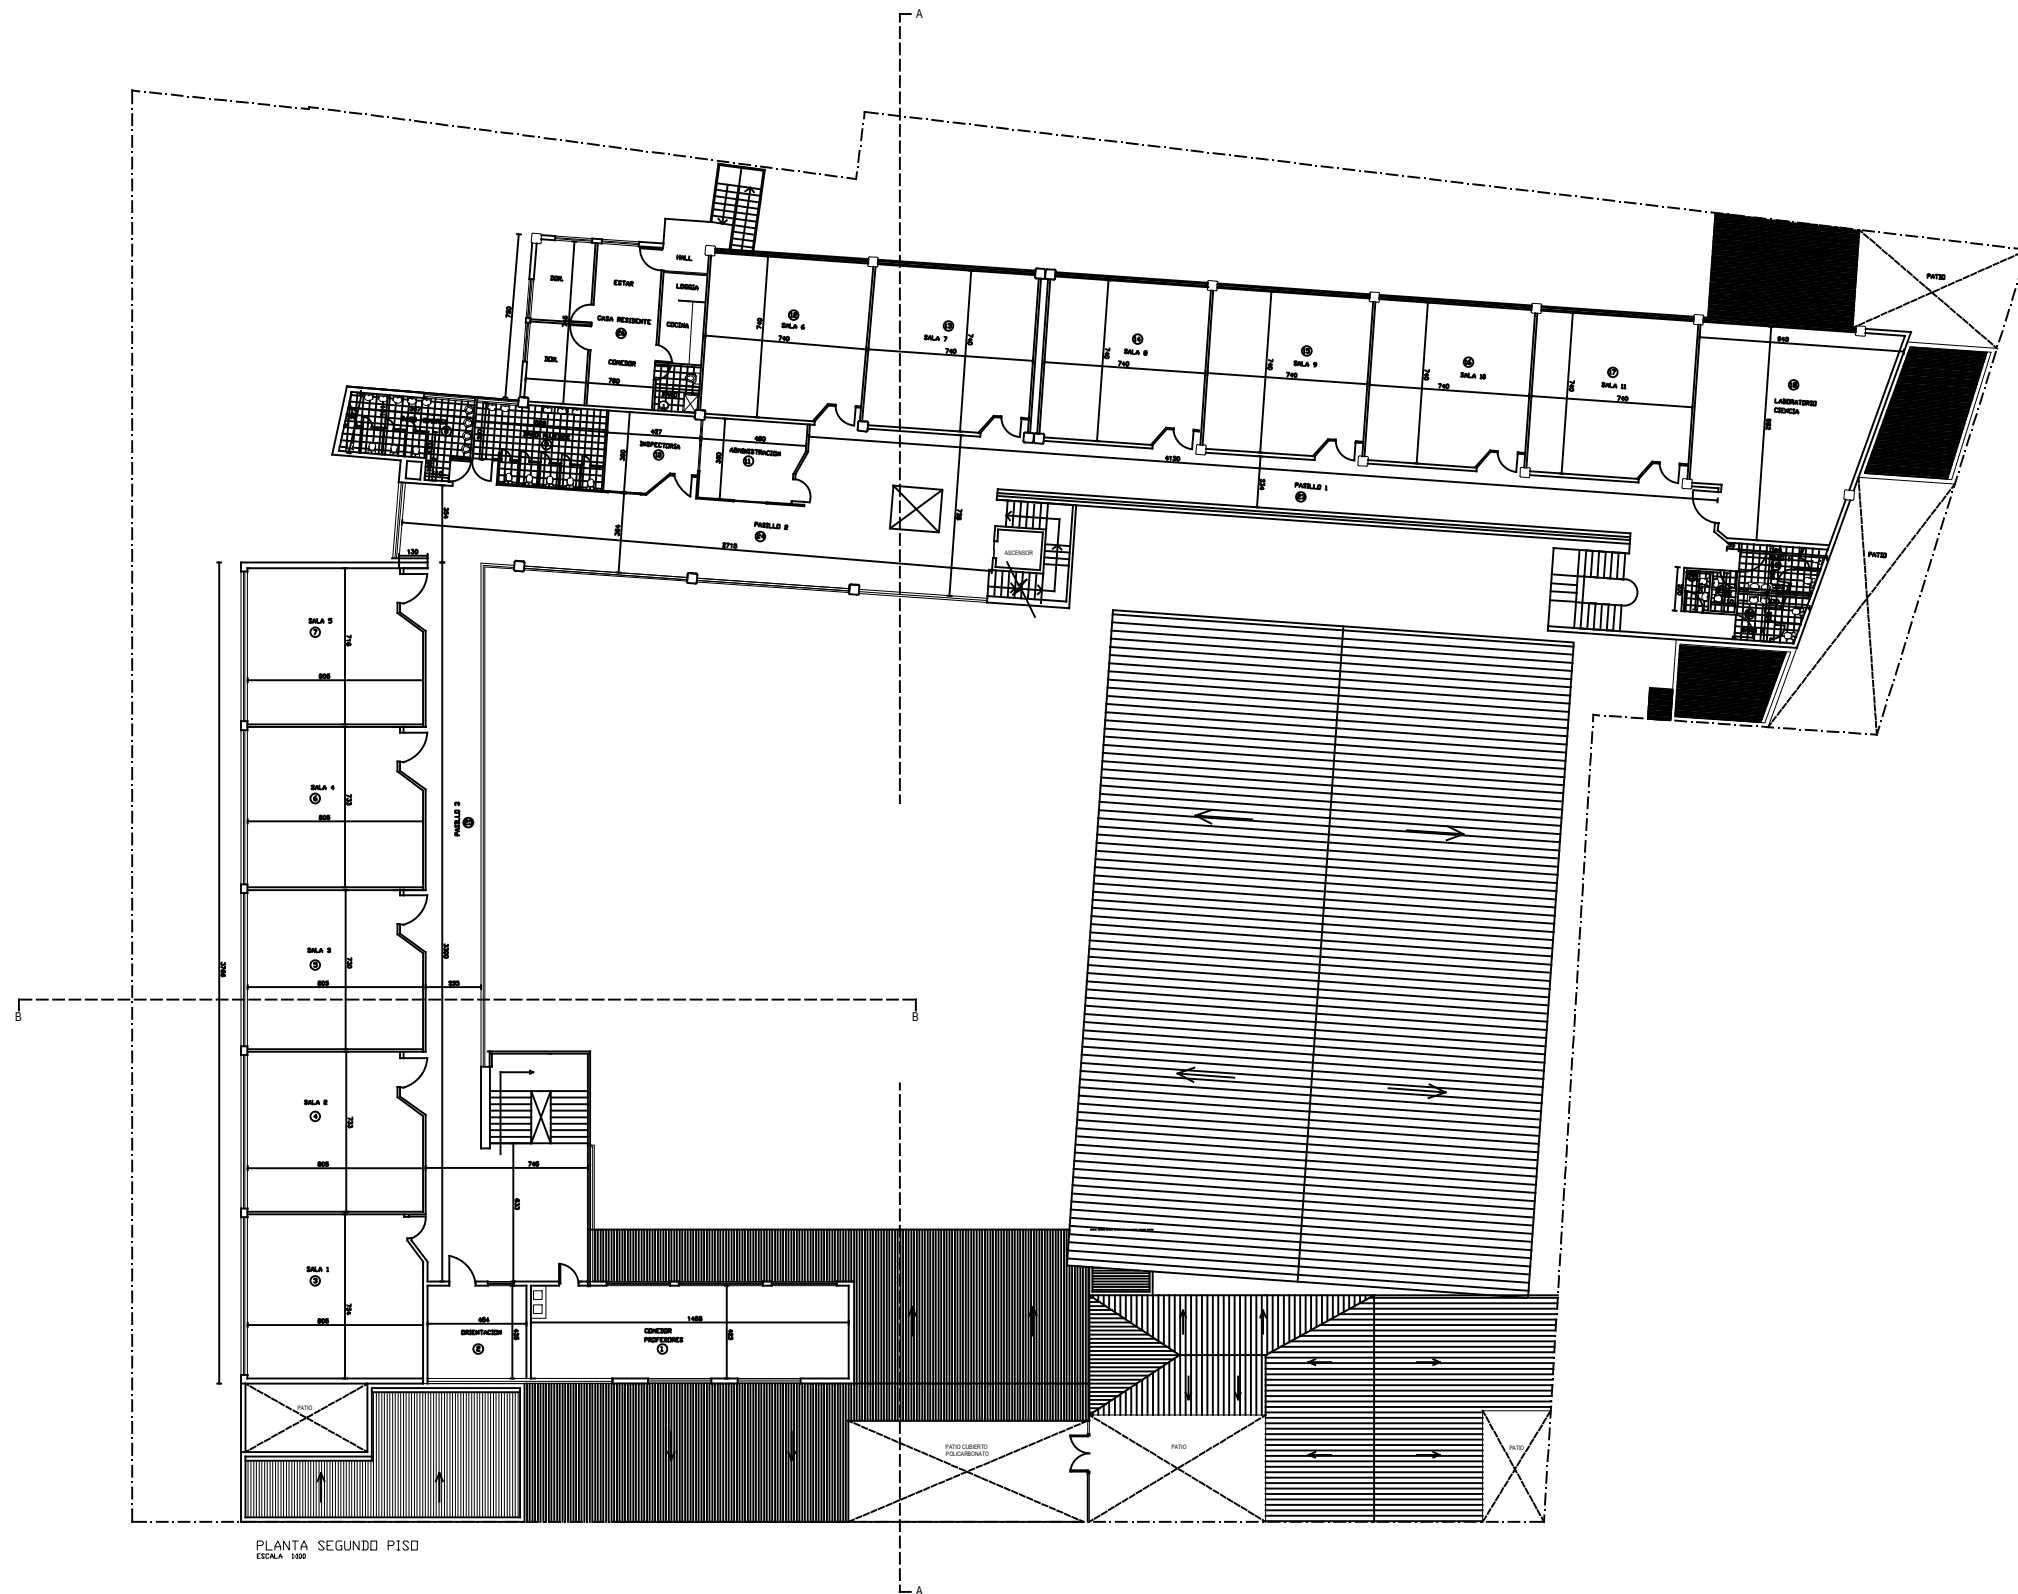

PLANTA SEGUNDO PISO
ESCALA 1:100

CORPORACION DE DESARROLLO SOCIAL DE PROVIDENCIA

PROVIDENCIA - D-159

AV. MANUEL SANTO # 485
CORONA DE PROVIDENCIA
ROL. SE 1814-17/18/19/20/21

PLANO AS-BUILT - ARQUITECTURA

COLEGIO PROVIDENCIA

PLANTA SEGUNDO PISO
CUMULO SUPERFICIES

ESCALA 1:100
FECHA NOVIEMBRE 2011
DISEÑO M.F.A.P. Y S.S.A.
REVISOR F.M.C.

CORP. DE DESARROLLO SOCIAL
L. MUNICIPALIDAD DE PROVIDENCIA
PROYECTADO

FERNANDO MENDO DE LA CERDA
ARQUITECTOS Y ASOC.

LAMINA
2/4

NOTA: LAS COTAS PREVALECEAN SOBRE EL DIBUJO