


N°	USO RECINTOS	SUP. UTIL
TERCER PISO		
1	SALA 20	60.70 m ²
2	SALA 19	59.00 m ²
3	SALA 18	58.77 m ²
4	SALA 17	59.00 m ²
5	SALA 16	57.64 m ²
6	BARO MUJERES	13.43 m ²
7	SALA MULTIUSO	60.72 m ²
8	SALA SEP	16.75 m ²
9	SALA VIDEO	54.76 m ²
10	LABORATORIO COMPUTACION	54.76 m ²
11	SALA 15	54.76 m ²
12	SALA 14	54.76 m ²
13	SALA 13	54.76 m ²
14	SALA 12	54.76 m ²
15	SALA MULTIUSO	74.85 m ²
16	BARO HOMBRE	7.96 m ²
17	BARO MUJERES	6.30 m ²
18	BARO	1.76 m ²
19	BARO	1.76 m ²
20	PASILLO 1	96.40 m ²
21	PASILLO 2	99.09 m ²
22	PASILLO 3	125.42 m ²

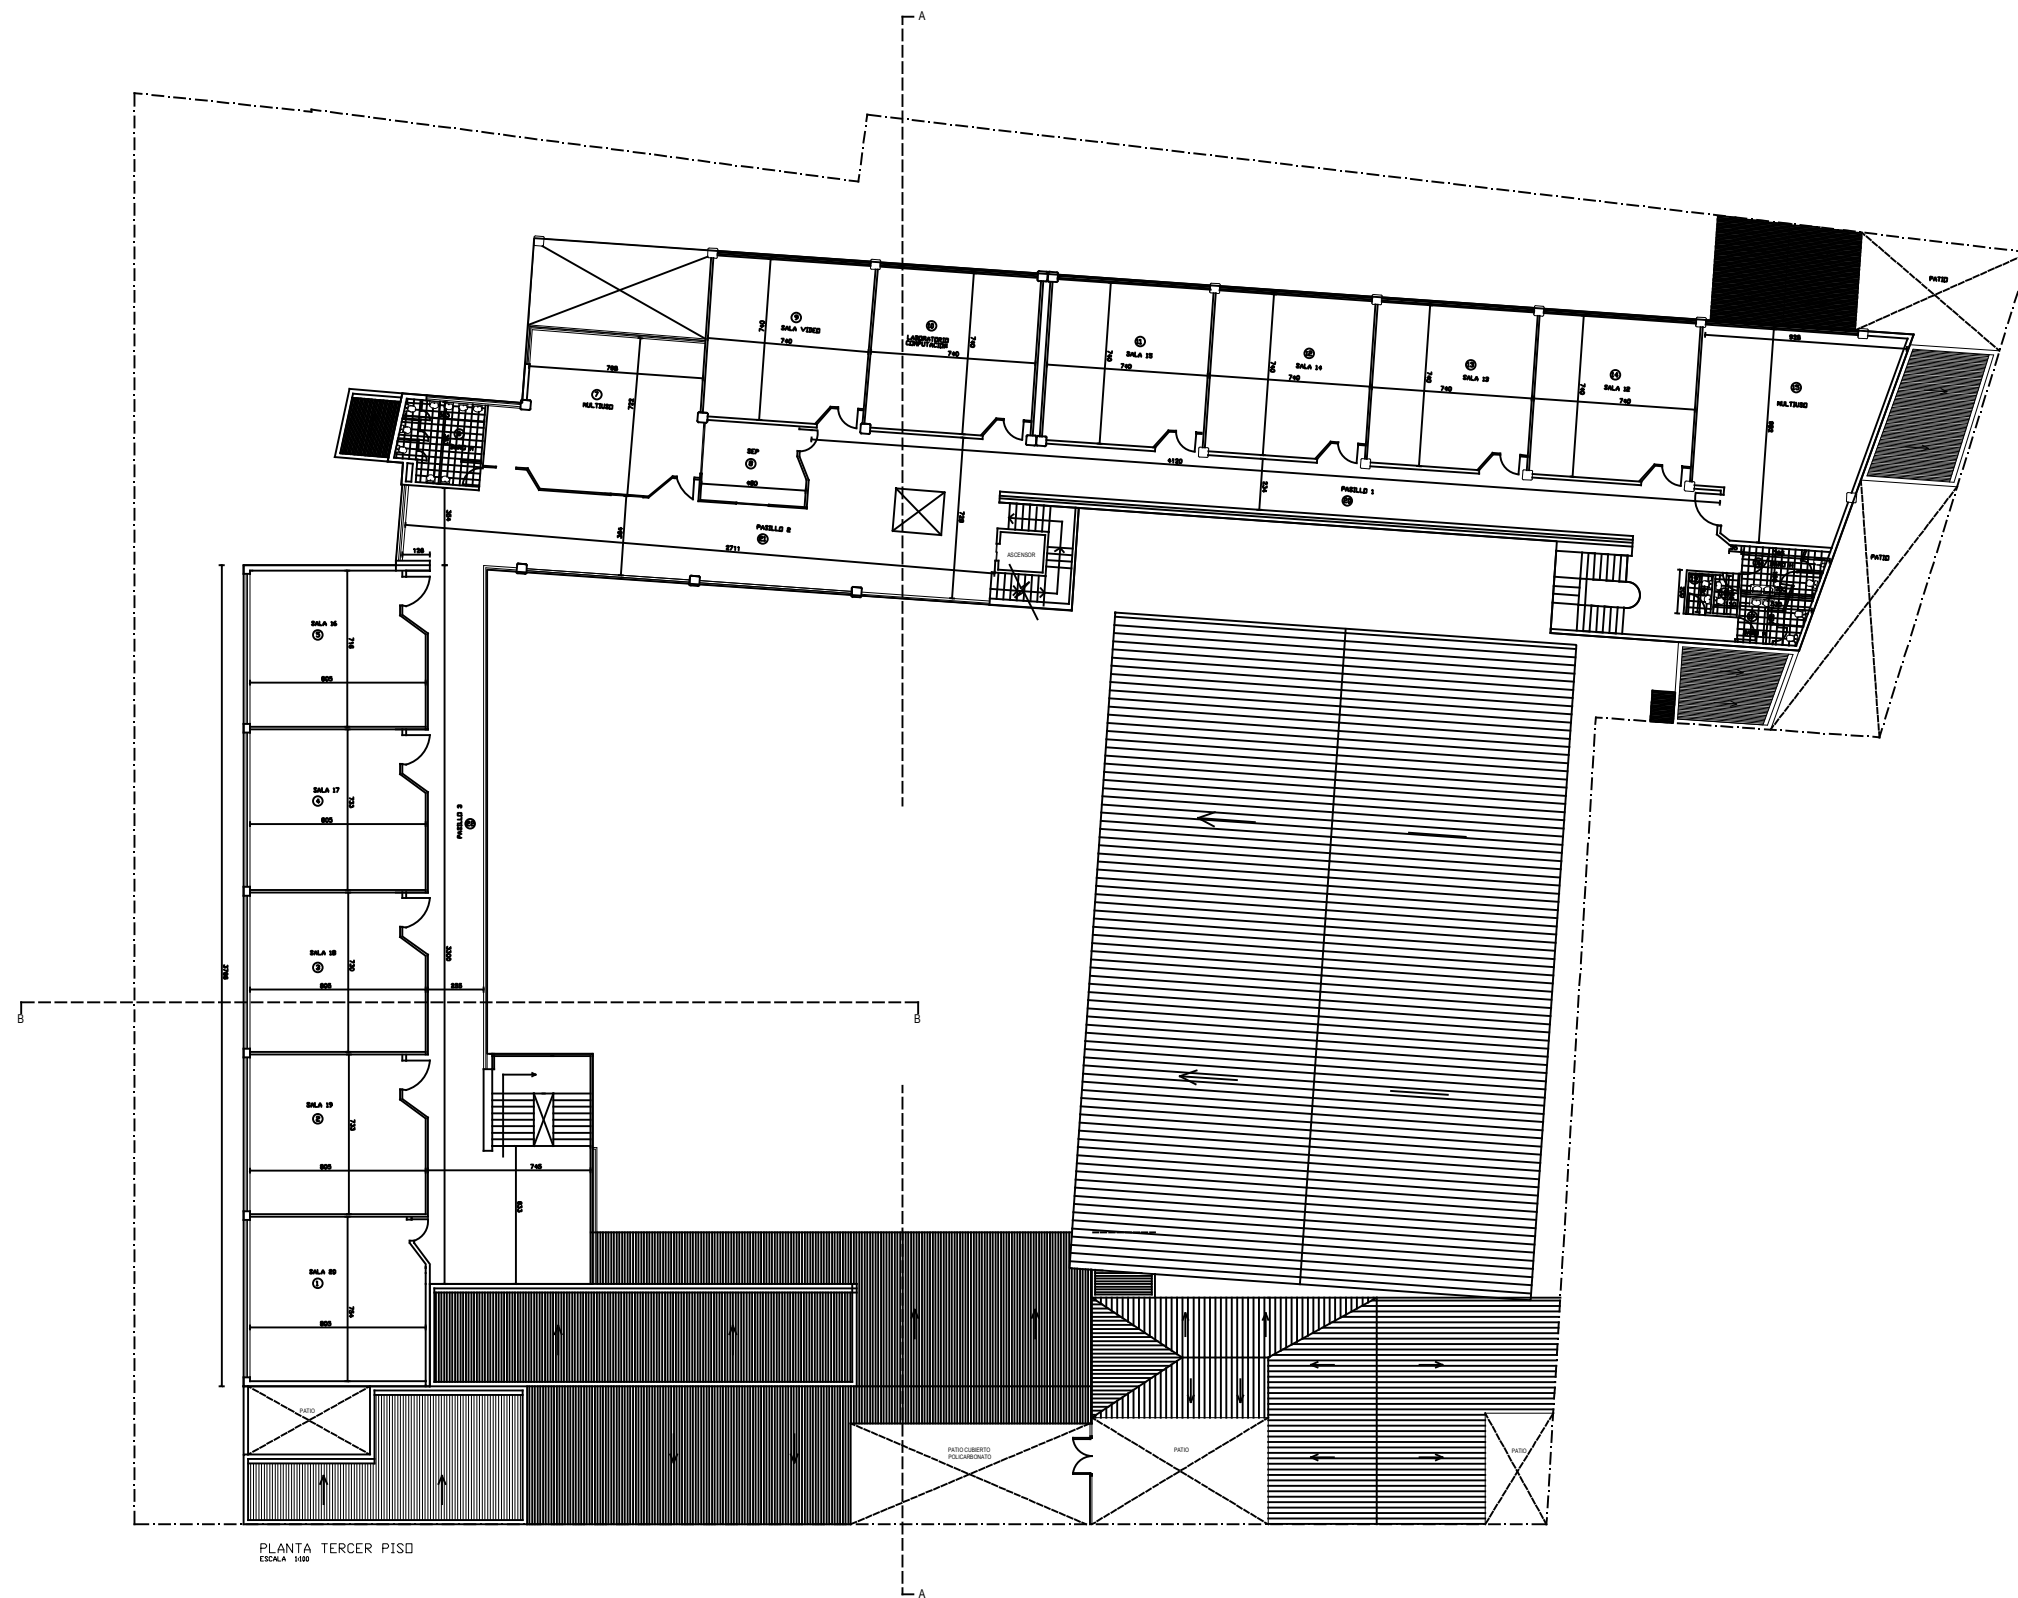

PLANTA TERCER PISO
ESCALA 1:400

CORPORACIÓN DE DESARROLLO SOCIAL DE PROVIDENCIA

COLEGIO - D-159 PROVIDENCIA

AV. MANUEL MONTI N° 485
COMUNA DE PROVIDENCIA
ROL 28 1810-17/18/19/20/21

PLANO AS-BUILT - ARQUITECTURA
COLEGIO PROVIDENCIA

PLANTA TERCER PISO
CUADRO SUPERFICIES

ESCALA 1:100
FECHA: NOVIEMBRE 2011
DISEÑO: M.F.L.P. Y S.L.L.
REVISÓ: F.M.C.

CORP. DE DESARROLLO SOCIAL
MUNICIPALIDAD DE PROVIDENCIA
PROPIETARIO

TERMINO MEMBRO DE LA CERDA
ARQUITECTOS Y ASOC.

LAMBDA

3/4

NOTA: LAS COTAS PREVALECN SOBRE EL DIBUJO